


INWENTARYZACJA POWYKONAWCZA
SIECI KANALIZACJI DESZCZOWEJ
SKALA:1:500
ID. 6640.376.2016

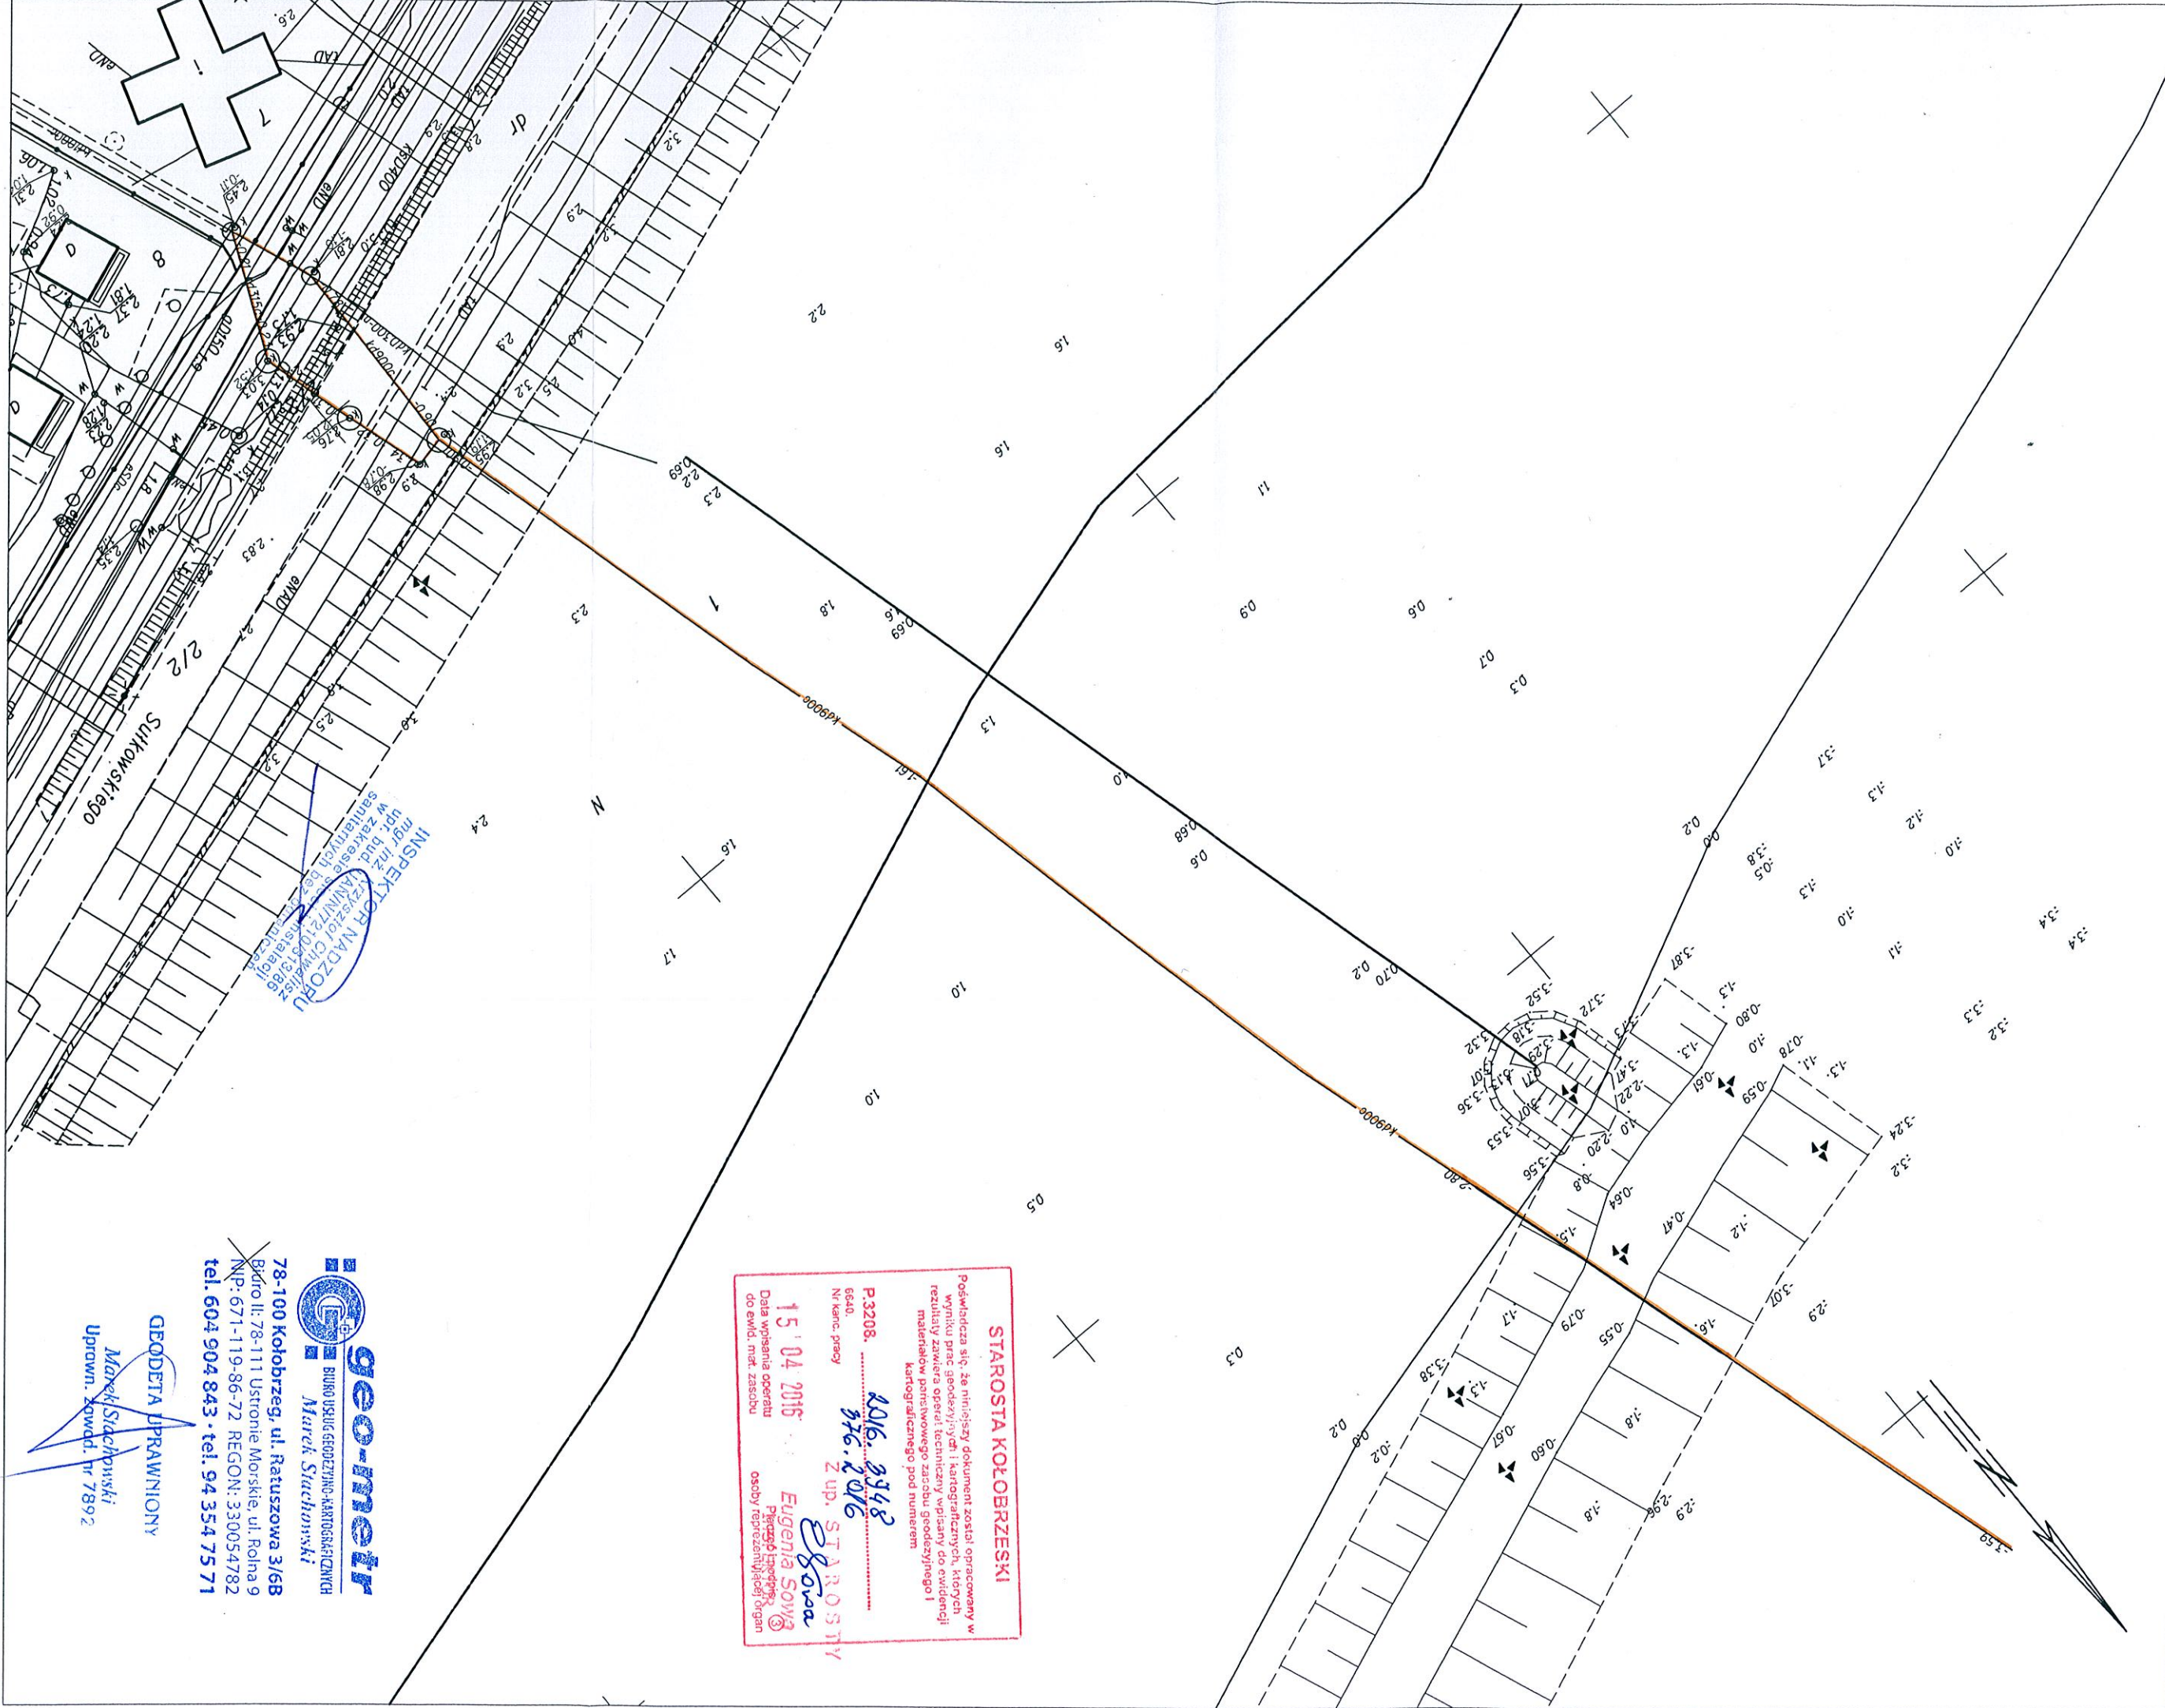

INSPEKTOR NADZORU

STAROSTA KOŁOBRZESKI
Poświadczam się, że niniejszy dokument został opracowany w wyniku prac geodezyjnych i kartograficznych, których rezultaty zawiera operat techniczny wpisany do ewidencji materiałów pomiarowego zasobu geodezyjnego i kartograficznego pod numerem
P.3208. 2016. 2016
Nr karc. pracj 376.2016
15.04.2016
Data wpisania operatu
do ewid. mat. zasobu
Z up. STAROSTY
Eugenia Sowa
Przewodnicząca
osoby reprezentującej organ

geo-meir
BIURO USŁUG GEODEZYJNO-KARTOGRAFICZNYCH
Marek Stachowski
78-100 Kolobrzeg, ul. Ratuszowa 3/6B
Budynek: 78-111 Ustronie Morskie, ul. Rolna 9
NIP: 671-119-86-72 REGON: 330054782
tel. 604 904 843 • tel. 94 354 75 71

GEODETA UPRAWNIONY
Marek Stachowski
Uprawn. Kowad. nr 7892