

**STAROSTA KOŁOBRZESKI**  
**WYDZIAŁ GEODEZJI I GOSPODARKI**  
**NIERUCHOMOŚCIAMI**

Wyeksponowane na niniejszej mapie obiekty budowlane zostały zinventaryzowane, a dokumenty powstałe w wyniku inwentaryzacji przyjęte do powiatowego zasobu geodezyjnego i kartograficznego w dniu **2011-04-27** i zaewidencjonowano pod nr **011-616/2009**

Kołobrzeg, dnia **2011-04-27**

(?) *(imię i nazwisko podpis stanowiąco służbowe)*

**STAROSTA KOŁOBRZESKI**  
**WYDZIAŁ GEODEZJI I GOSPODARKI**  
**NIERUCHOMOŚCIAMI**

Wyeksponowane na niniejszej mapie sieci uzbrojenia terenu zostały zinventaryzowane, a dokumenty powstałe w wyniku inwentaryzacji przyjęte do powiatowego zasobu geodezyjnego i kartograficznego w dniu **2011-04-27** i zaewidencjonowano pod nr **011-616/2009**

Sieć uzbrojenia terenu zrealizowana została zgodnie/niezgodnie z lokalizacją uzgodnioną w opinii Zespołu Uzgodnienia Dokumentacji Projektowej Nr ..... z dnia .....

Kołobrzeg, dnia **2011-04-27**

(?) *(imię i nazwisko podpis stanowiąco służbowe)*

**NAVI -- GLOB**  
**Systemy Informacji Przestrzennej**  
**mgr inż. Maciej Pukałuk**  
 ul. Wylotowa 87D/U2, 78-100 Kołobrzeg  
 tel/fax. 094 3554915; 0 606 271 234  
 www.naviglor.pl  
 REGON 331079844 NIP 671-104-02-50

**GEODETA UPRAWNIONY**  
*(podpis)*  
**mgr inż. Maciej Pukałuk**  
 Świad. wyd. przez GG nr 18715


**INWENTARYZACJA POWYKONAWCZA STADIONU**  
**WRĄZ Z SIECIAMI UZBROJENIA TERENU**  
 na dz. 51/21, 51/22, 137/2, 135  
**KERG: 011-616/2009**

**Gmina: Miasto Kołobrzeg**  
**Obręb: 11 Kołobrzeg**  
**Położenie: ul. Śliwińskiego**  
**MAPA**  
**Skala: 1:500**

Projekty ZUDP:  
 ks, co 011-738/2008 z dn. 27.10.2008r. jest niezgodny  
 eN 011-458/2009 z dn. 23.07.2009r. jest niezgodny  
 kd 011-182/2010 z dn. 15.04.2010r. jest niezgodny  
 t 011-183/2010 z dn. 20.04.2010r. jest niezgodny  
 w 011-269/2010 z dn. 02.06.2010r. jest niezgodny

**Z up. STAROSTY**  
*(podpis)*  
**Urszula Mroczkowska**  
**INSPEKTOR**

**Z up. STAROSTY**  
*(podpis)*  
**Urszula Mroczkowska**  
**INSPEKTOR**

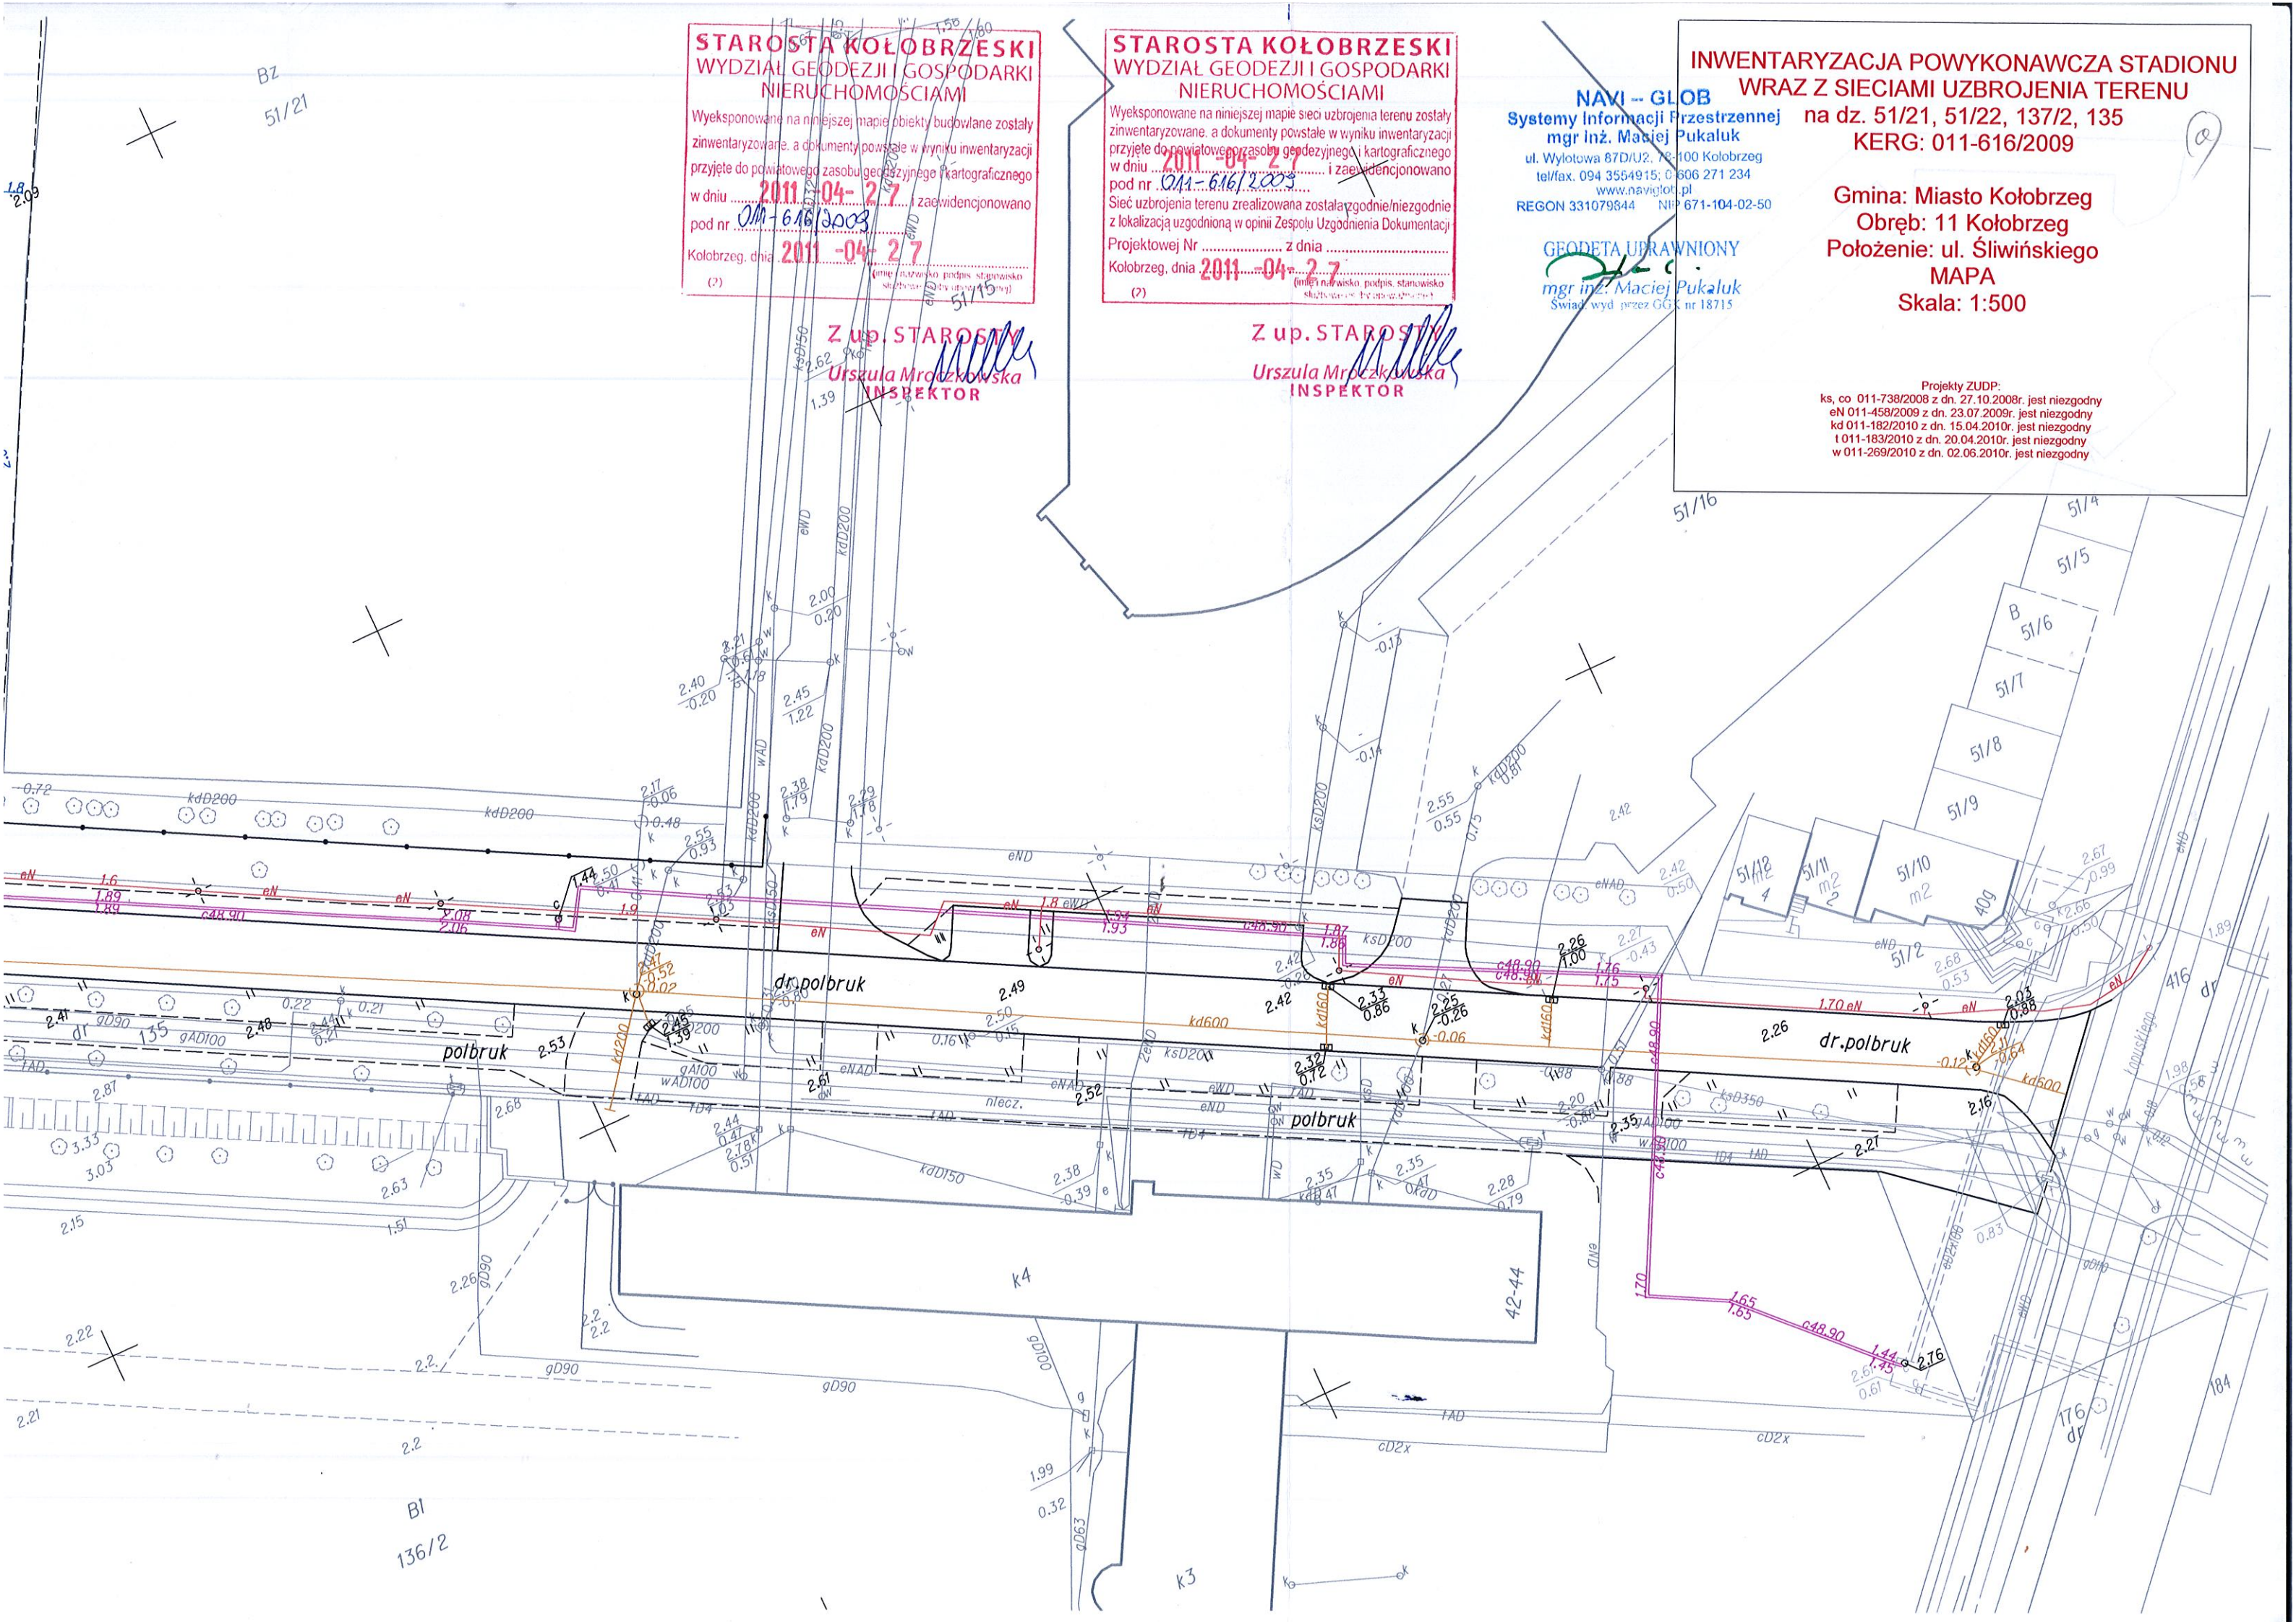

BZ  
51/21

BI  
136/2



