

Województwo: ZACHODNIOPOMORSKIE
Powiat: KOŁOBRZESKI
Jednostka ewidencyjna: KOŁOBRZEG (gm. miejska) 320801_1
Obręb: 13
Działka:


KOPIA MAPY ZASADNICZEJ

SKALA 1:500

Układ wsp. płaskich: 2000 strefa 5 (15'), układ odn.: Kronsztadt 86

ID 6640.1072.2014

MAPA Z INWENTARYZACJI POWYKONAWCZEJ
KANALIZACJI DESZCZOWEJ

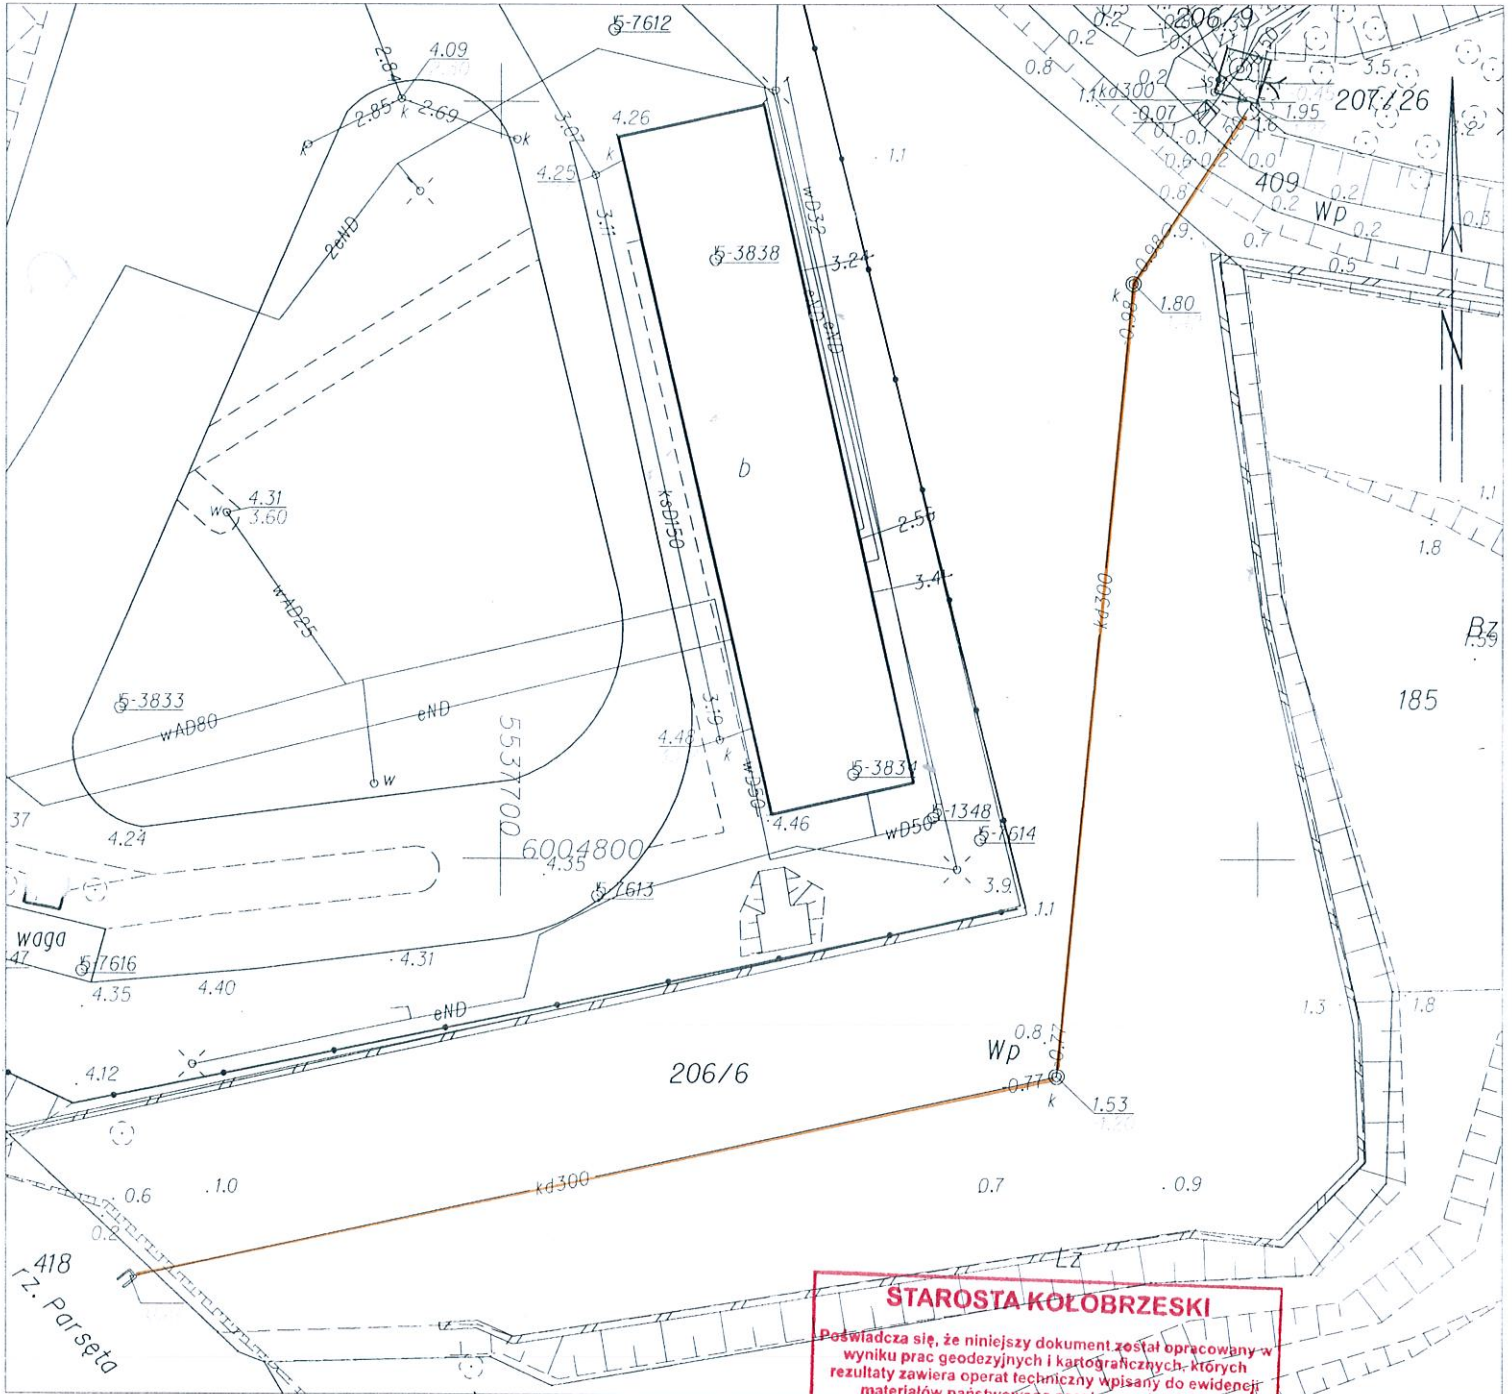

USŁUGI GEODEZYJNO-KARTOGRAFICZNE

Piotr Ryćko

78-113 DYGOWO

ul. Ogrodowa 37, tel. 0-601 778 515

e-mail: geodeta@interia.eu

GEODETA UPRAWNIONY - ZAŁĄCZES 1,2

19641-świad.nad.upr.zawod.przez GKG

Katarzyna Stecka

78-100 Kołobrzeg, ul. Uroczą 10, tel. kom. 660 433 792

STAROSTA KOŁOBRZESKI

Poswiadcza się, że niniejszy dokument został opracowany w wyniku prac geodezyjnych i kartograficznych, których rezultaty zawiera operat techniczny wpisany do ewidencji materiałów państwowego zasobu geodezyjnego i kartograficznego pod numerem

P.3208.

6640.

Nr kanc. pracy

2014. 14.80

1072. 2014

22 07 2014

Data wpisania operatu do ewid. mat. zasobu

2 up. STAROSTY

E. Sowa

Eugenia Sowa

INSPEKTOR

Pieczęć osoby reprezentującej organ