

STAROSTA KOŁOBRZESKI
WYDZIAŁ GEODEZJI I GOSPODARKI
NIERUCHOMOŚCIAMI

Wyeksponowane na niniejszej mapie obiekty budowlane zostały zinventaryzowane, a dokumenty powstałe w wyniku inwentaryzacji przyjęte do powiatowego zasobu geodezyjnego i kartograficznego w dniu **2011-04-27** i zaewidencjonowano pod nr **011-616/2009**

Kołobrzeg, dnia **2011-04-27**

(?) *(imię i nazwisko podpis. stanowisko służbowe)*

STAROSTA KOŁOBRZESKI
WYDZIAŁ GEODEZJI I GOSPODARKI
NIERUCHOMOŚCIAMI

Wyeksponowane na niniejszej mapie sieci uzbrojenia terenu zostały zinventaryzowane, a dokumenty powstałe w wyniku inwentaryzacji przyjęte do powiatowego zasobu geodezyjnego i kartograficznego w dniu **2011-04-27** i zaewidencjonowano pod nr **011-616/2009**

Sieć uzbrojenia terenu zrealizowana została zgodnie/niezgodnie z lokalizacją uzgodnioną w opinii Zespołu Uzgodnienia Dokumentacji Projektowej Nr z dnia

Kołobrzeg, dnia **2011-04-27**

(?) *(imię i nazwisko podpis. stanowisko służbowe)*

NAVI -- GLOB
Systemy Informacji Przestrzennej
mgr inż. Maciej Pukaluk
 ul. Wylotowa 87D/U2, 78-100 Kołobrzeg
 tel/fax. 094 3554915; 0 606 271 234
 www.naviglor.pl
 REGON 331079844 NIP 671-104-02-50

GEODETA UPRAWNIONY
(podpis)
mgr inż. Maciej Pukaluk
 Świad. wyd. przez GG nr 18715


INWENTARYZACJA POWYKONAWCZA STADIONU
WRĄZ Z SIECIAMI UZBROJENIA TERENU
 na dz. 51/21, 51/22, 137/2, 135
KERG: 011-616/2009

Gmina: Miasto Kołobrzeg
Obręb: 11 Kołobrzeg
Położenie: ul. Śliwińskiego
MAPA
Skala: 1:500

Projekty ZUDP:
 ks, co 011-738/2008 z dn. 27.10.2008r. jest niezgodny
 eN 011-458/2009 z dn. 23.07.2009r. jest niezgodny
 kd 011-182/2010 z dn. 15.04.2010r. jest niezgodny
 t 011-183/2010 z dn. 20.04.2010r. jest niezgodny
 w 011-269/2010 z dn. 02.06.2010r. jest niezgodny

Z up. STAROSTY
(podpis)
Urszula Mroczkowska
INSPEKTOR

Z up. STAROSTY
(podpis)
Urszula Mroczkowska
INSPEKTOR

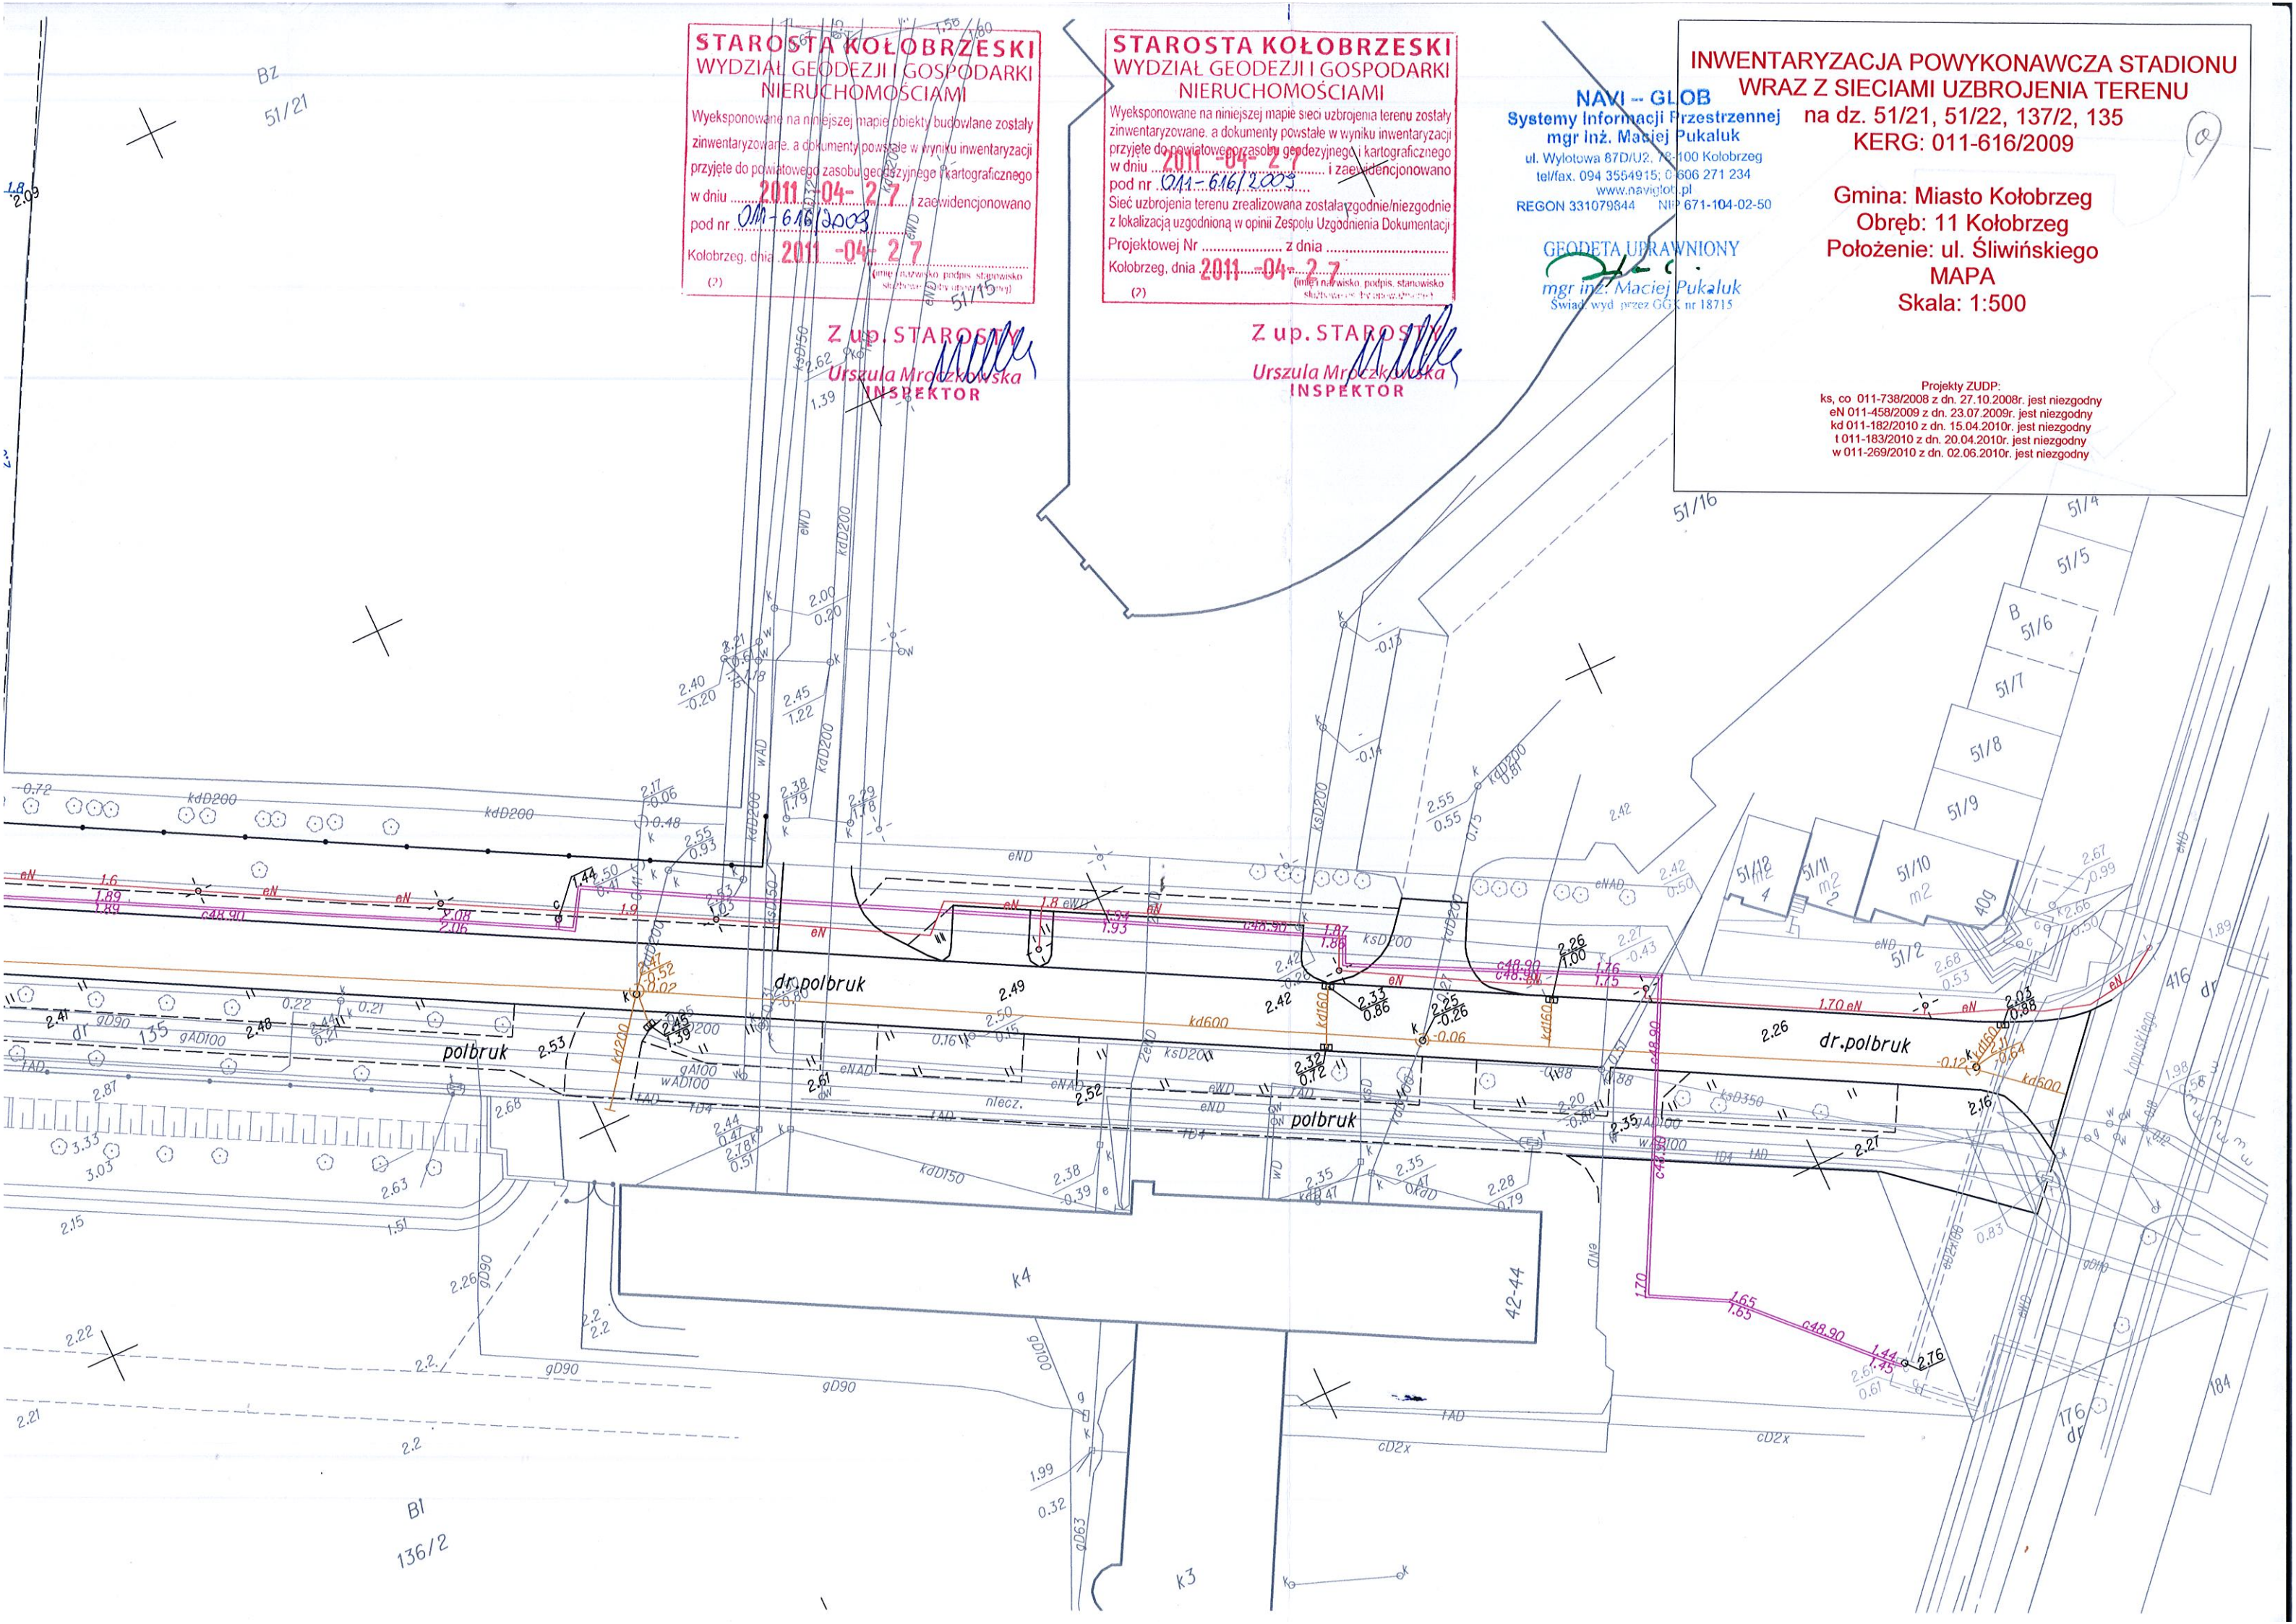

BZ
51/21

BI
136/2

