

Województwo: ZACHODNIOPOMORSKIE
Powiat: KOŁOBRZESKI
Jednostka ewidencyjna: KOŁOBRZEG (gm. miejska) 320801_1
Obręb: 13
Działka:


KOPIA MAPY ZASADNICZEJ

SKALA 1:500

Układ wsp. płaskich: 2000 strefa 5 (15'), układ odn.: Kronsztadt 86

ID 6640.1072.2014

MAPA Z INWENTARYZACJI POWYKONAWCZEJ
KANALIZACJI DESZCZOWEJ

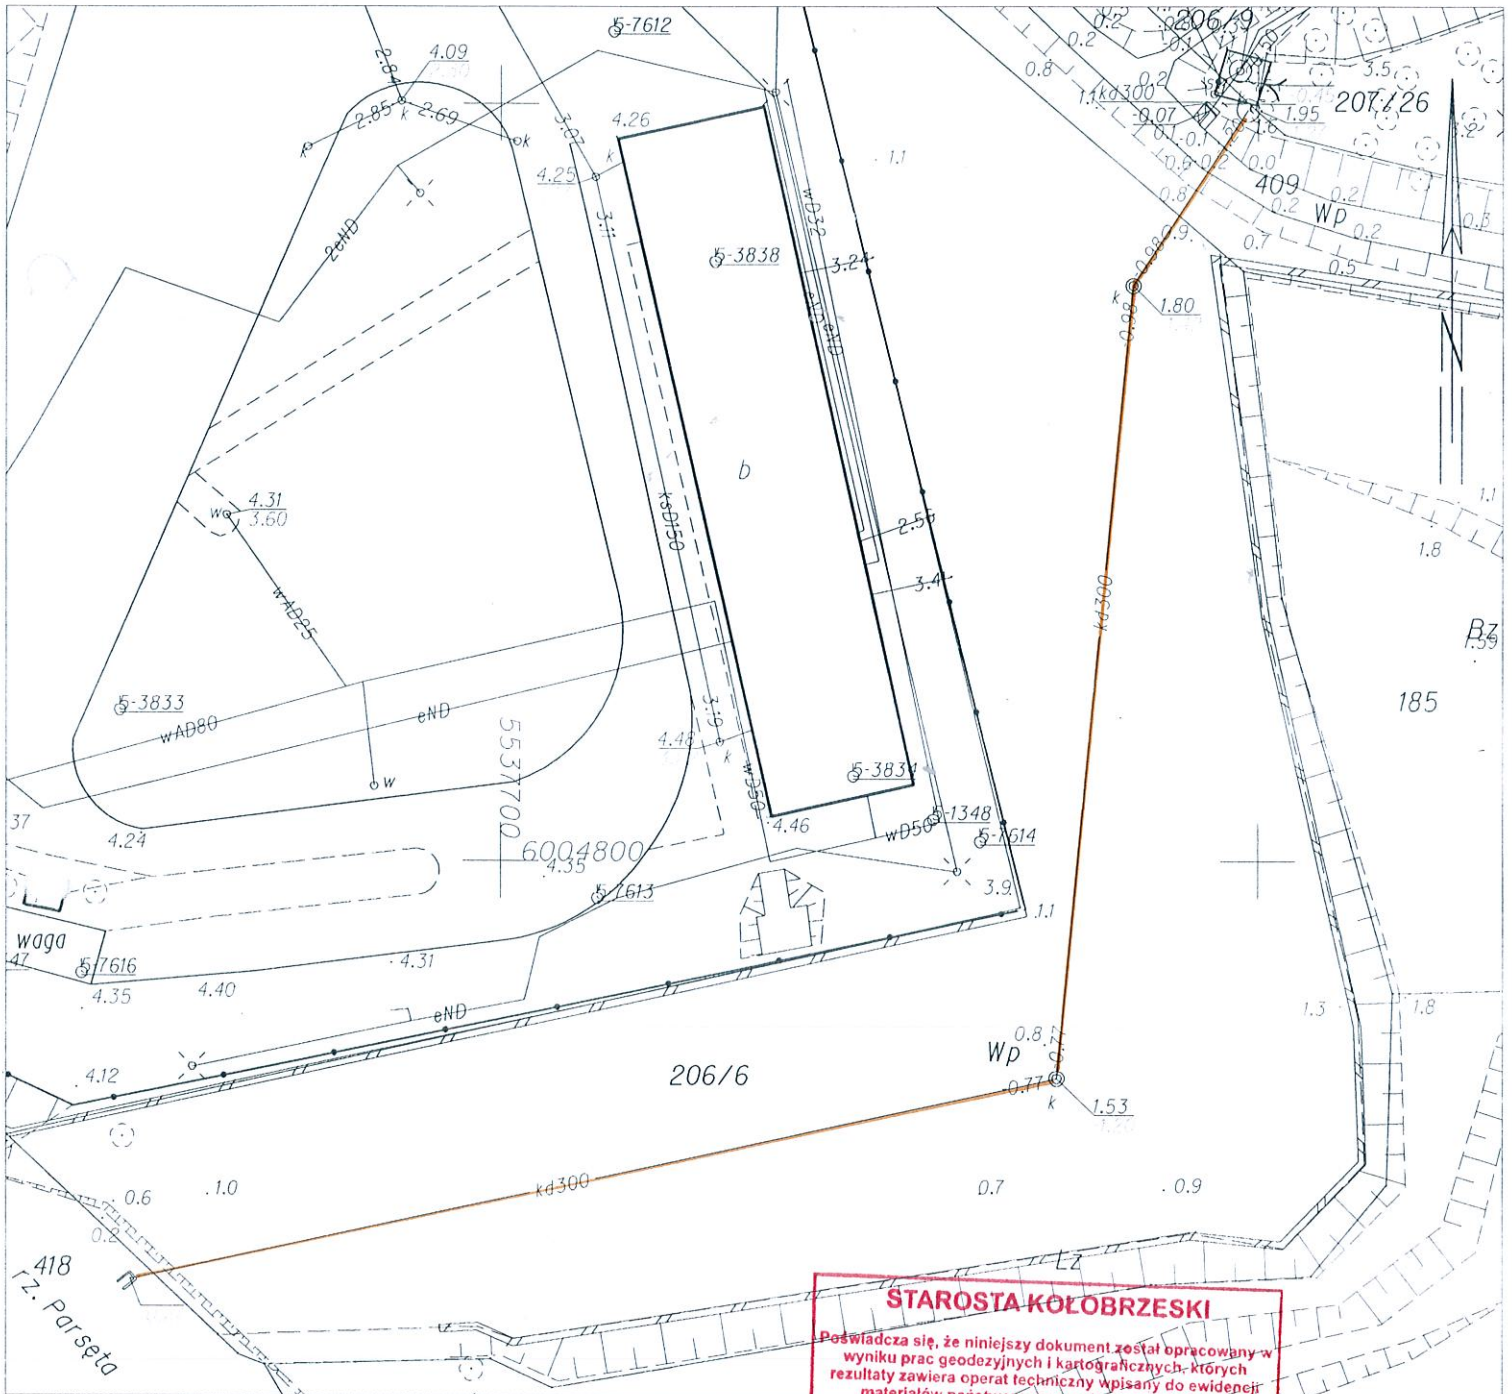

USŁUGI GEODEZYJNO-KARTOGRAFICZNE
Piotr Rycko
78-113 DYGOWO
ul. Ogrodowa 37, tel. 0-601 778 515
e-mail: geodeta@interia.eu

GEODETA UPRAWNIONY ZAKRES 1,2
19641-świad.nad.upr.zawod.przez GKG
Katarzyna Stecka
78-100 Kołobrzeg, ul. Uroczna 10, tel. kom. 660 433 792

STAROSTA KOŁOBRZESKI
Poświadczam, że niniejszy dokument został opracowany w wyniku prac geodezyjnych i kartograficznych, których rezultaty zawiera operat techniczny wpisany do ewidencji materiałów państwowego zasobu geodezyjnego i kartograficznego pod numerem
P.3208. 2014. 14.80
6640. 1072. 2014
Nr kanc. pracy
22 07 2014
Data wpisania operatu do ewid. mat. zasobu
2 up. STAROSTY
Eugenia Sowa
INSPEKTOR
Pieczęć osoby reprezentującej organ