


Oświetlenie ulicy Cmentarnej w Kołobrzegu

Schemat ideowy powykonawczy

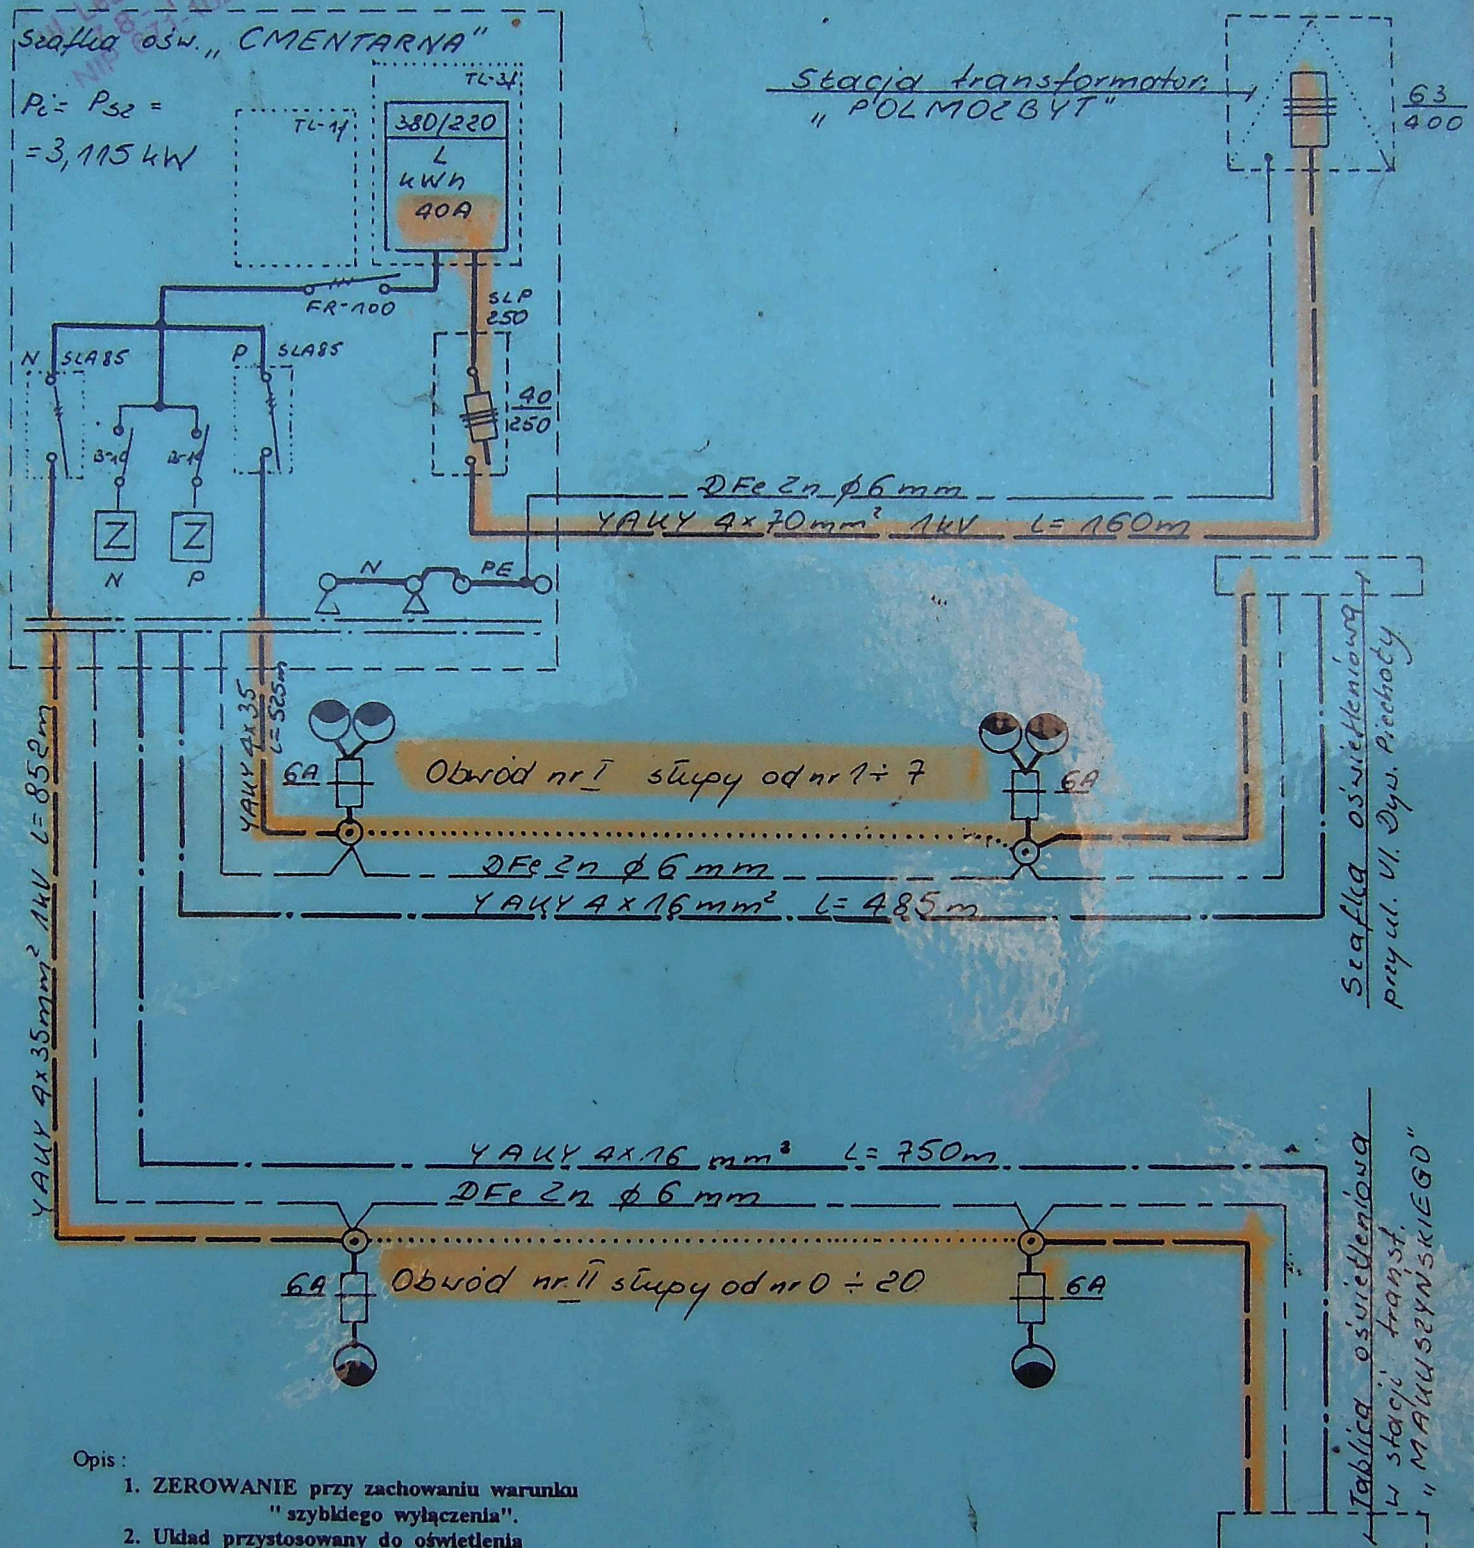

Opis:

1. ZEROWANIE przy zachowaniu warunku "szybkiego wyłączenia".
2. Układ przystosowany do oświetlenia całonocnego i północnego.
3. Oprawy typu OUse-70 i 100 W z żarówkami PHILIPSA typu SON-T.
4. Sterowanie "w KASKADZIE" Z szafki przy ul. VI Dym. Piechoty przez szafkę "CMENTARNA" do tablicy w stacji "Małuszyńskiego".
5. Cewki styczników 220 V.

Opracował:
maj 1983r.

Zdzisław Michaś
TECHNIK ENERGETYK

Michaś