


MAPA DO CELÓW PROJEKTOWYCH

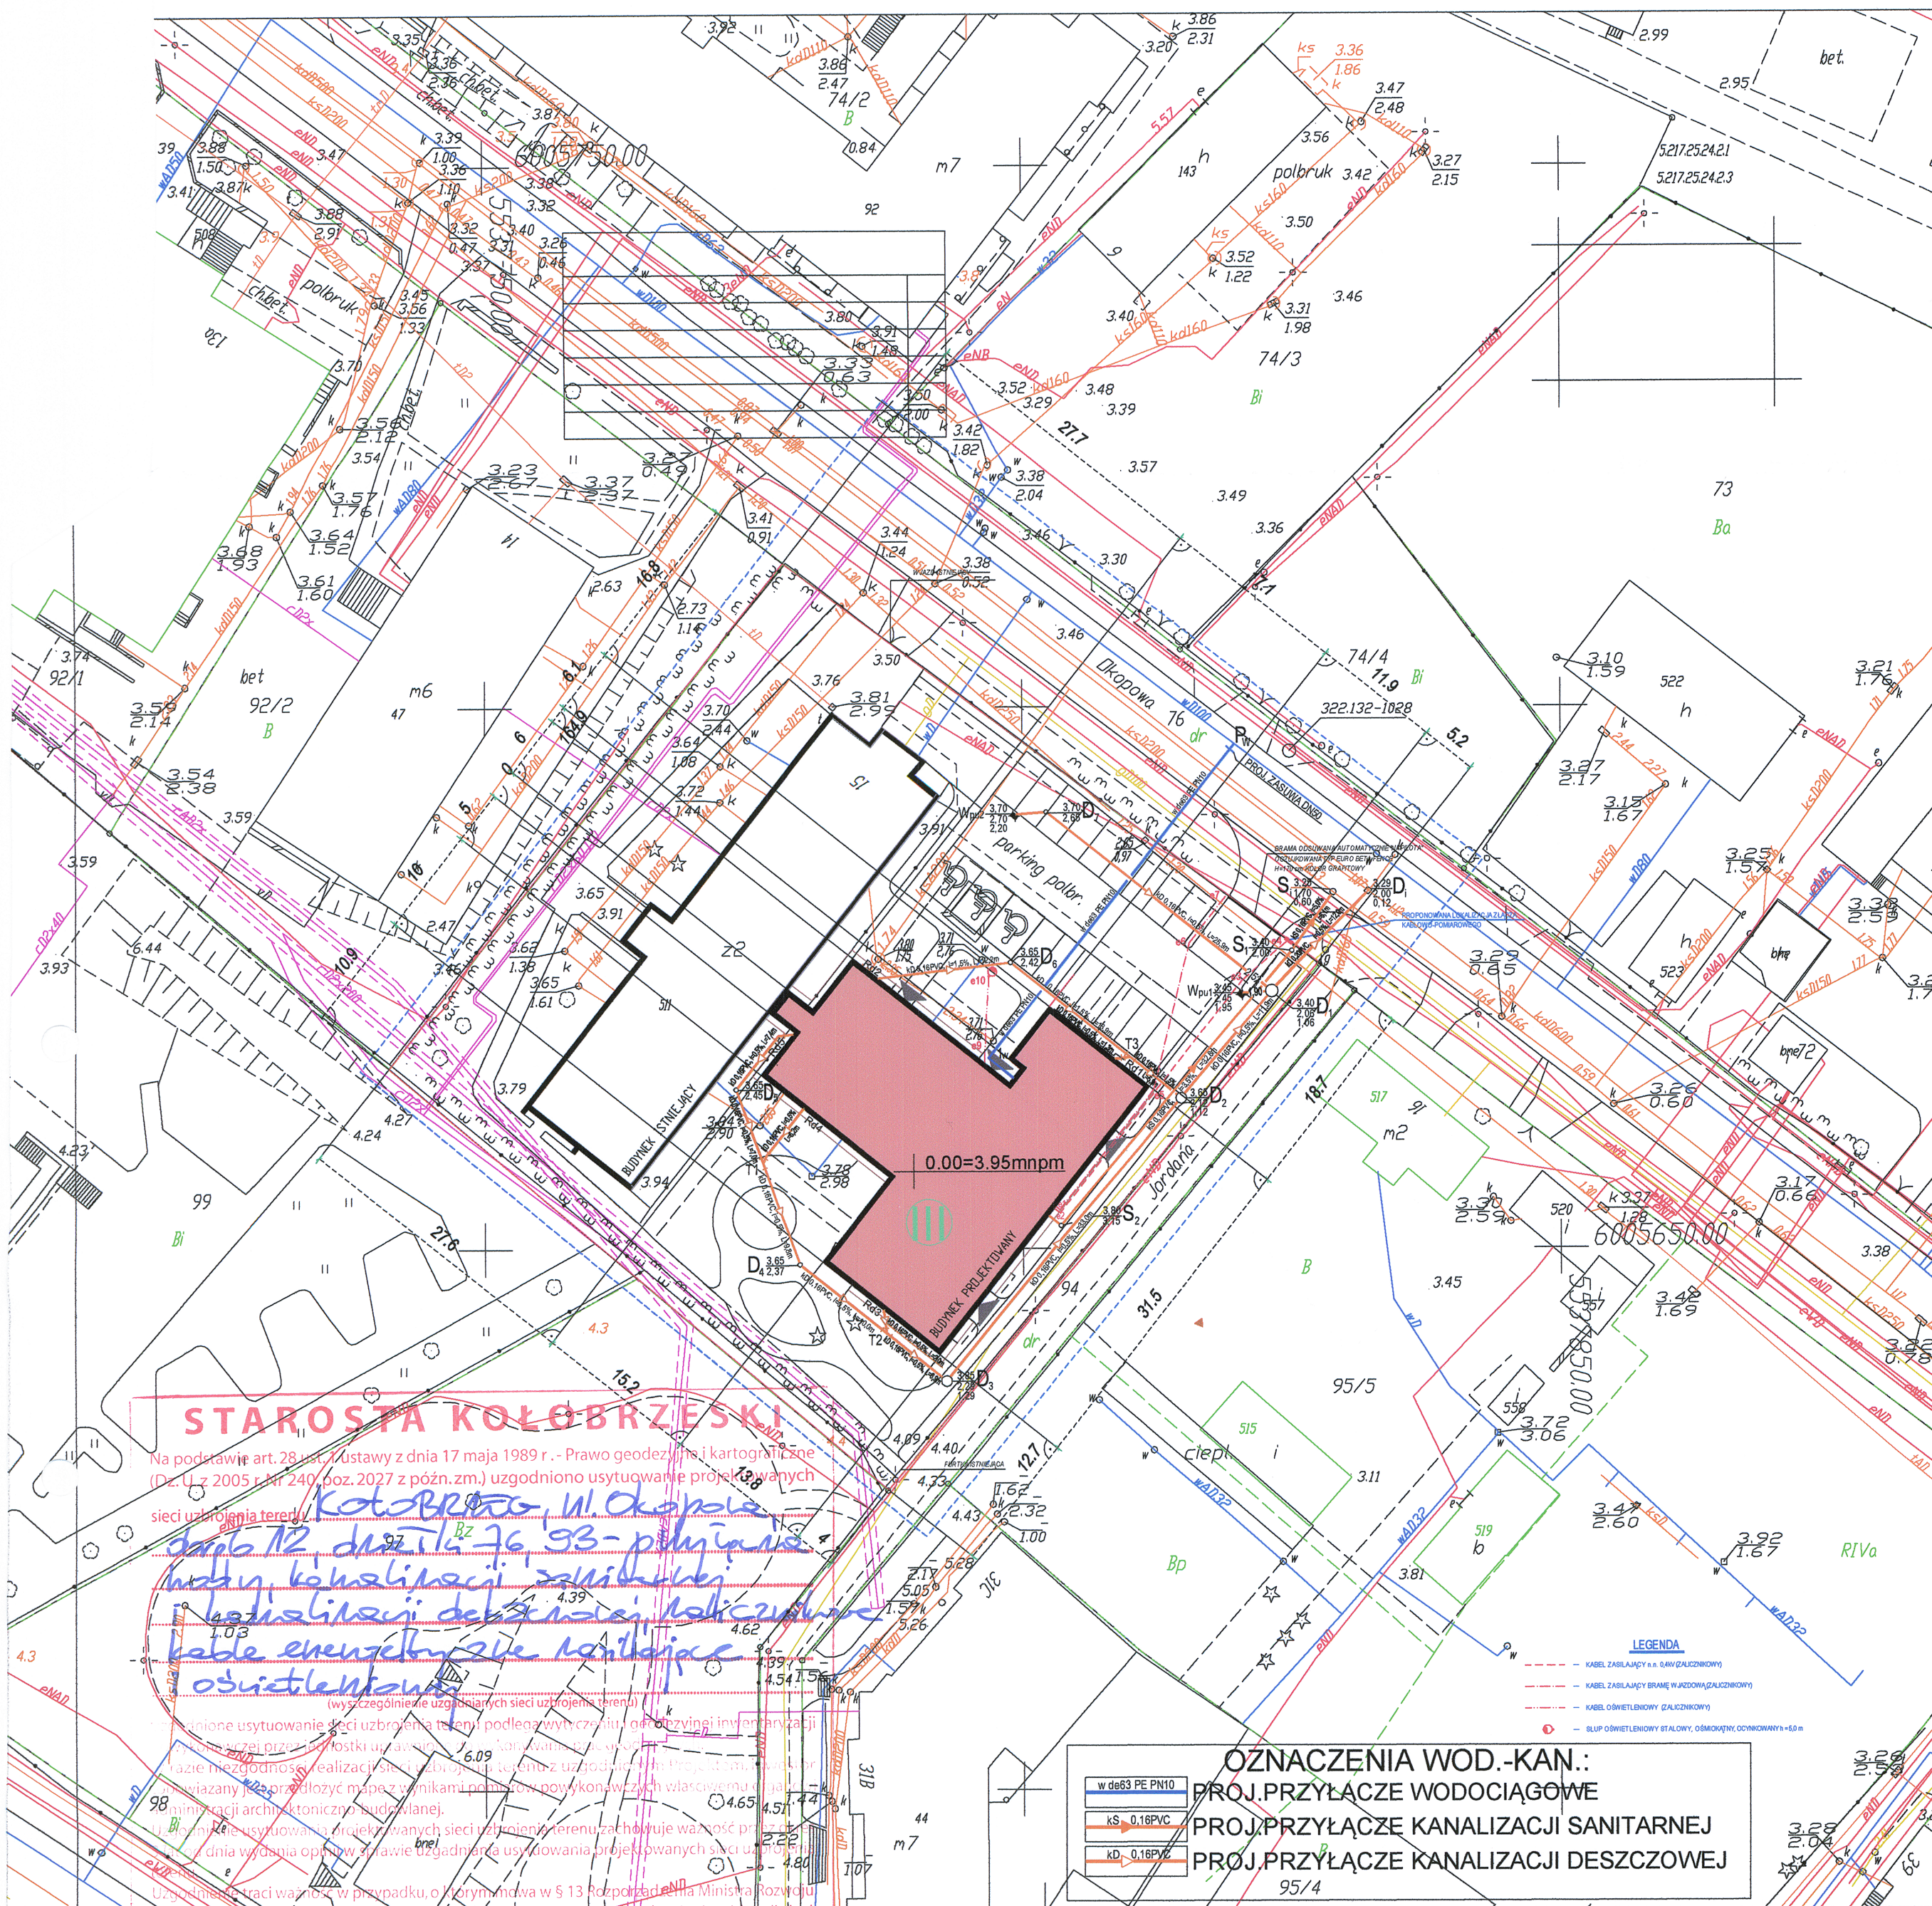

STAROSTA KOŁOBRZESKI

Na podstawie art. 28 ust. 1 ustawy z dnia 17 maja 1989 r. - Prawo geodezyjne i kartograficzne (Dz. U. z 2005 r. Nr 240, poz. 2027 z późn. zm.) uzgodniono wykonanie projektu planu sieci uzbrojenia terenu.

działka nr 93 obręb 12

ul. Okopowa

kolizyjnej z ul. Jordana

kolizyjnej z ul. Jordana

OZNACZENIA WOD.-KAN.:
PROJ. PRZYŁĄCZE WODOCIĄGOWE
PROJ. PRZYŁĄCZE KANALIZACJI SANITARNEJ
PROJ. PRZYŁĄCZE KANALIZACJI DESZCZOWEJ

GN 6620 150 243

29.03.2013

Kołobrzeg, dnia 29.03.2013

KARTA REJESTRACYJNA MAPY DO CELÓW PROJEKTOWYCH

obręb : 320801_10012, dz. 93
 jednostka ewidencyjna: 320801_1 Kołobrzeg
 powiat : kołobrzski
 woj. zachodniopomorskie
 SKALA : 1:500
 Układ współrzędnych : '2000'
 Poziom odniesienia wysokości Kronsztadt '86

GEODEZJA SPÓŁKA Z O.O.
 ul. Bogustawa X 10
 78-100 Kołobrzeg
 tel./fax 94 352 3913
 tel. 602 775 531
 e-mail: geodezja@post.pl

Kierownik roboty:
 Mirosław Łatuszek Upr. nr 13876
 Wykonano w ramach roboty geodezyjnej:
 KERG nr: 011-366/2012 Dz. nr: 4452/2012

Mapa do celów projektowych sporządzono przy wykorzystaniu:
 1 mapy zasadniczej w skali 1:500 sekcji:
 5217252421, 5217252423
 W zakresie opracowań znajdują się punkty
 osnowy geodezyjnej nr: 322.132-1028
 podlegające ochronie na podst. art. 15, art. 48
 ustawy Prawo Geodezyjne i Kartograficzne

2 danych branzowych części uzbrojenia podziemnego
 3 pomiaru zieleni wysokiej i pomników przyrody
 4 pomiaru innych wskazanych przez projektant
 5 opracowanych geodezyjnie elementów planu
 zagospodarowania
 przestrzennego (linie regulacyjne, osie ulic)
 W zakresie opracowania nie znajdują się grunty obciążone służebnościami
 gruntowymi ujawnionymi w księgach wieczystych
 Granice działek i użytków gruntowych wniesiono na podstawie nu-
 meracyjnej mapy ewidencyjnej. Stan prawny przebiegu granic do czasu
 ich geodezyjnego ustalenia w terenie może być
 rozbieżny z przedstawionym. Stan działek na dzień: 31.07.2012

Na mapie do celów projektowych wykazano następujące
 uzgodnione przez ZUPD projekty sieci uzbrojenia
 terenu: brak

Metoda sporządzania mapy:
 skanowanie, kalibracja, montaż z natic mapy zasadniczej,
 digitalizacja, pomiar bezpośredni, opracowanie: Winkalk, TURBMapa
 Identyfikator: +

Informacje dotyczące typu nośnika oraz zawartości nośnika z danymi cyfrowymi
 1. Typ nośnika: CD

Nazwa pliku	Wielkość	Data utworzenia
011-366_2012.dxf	1 359 872 B	31-07-2012

Informacje dodatkowe:
 1 zakres pomiaru
 2 Redakcja znakiem zgodna z instrukcją K-1 (Podstawa Mapa Kraju z 1998 r.).

3 Mapa nadesła się do celów projektowych w zakresie pomiaru
 4 Stopień kartometryczności mapy do celów projektowych
 jest zgodny z przepisami instrukcji
 (Podstawa Mapa Kraju z 1998 r.).
 5 Wszystkie trwałe obiekty budowlane podlegają wytyczeniu przez
 jednostkę wykonawstwa geodezyjnego.
 6 Nie wyklucza się istnienia w terenie również uzbrojenia, o którym
 brak było informacji branzowych i nie zostało odnotowane w czasie
 inwentaryzacji geodezyjnej.
 Uzbrojenie podziemne opracowano na podstawie:

1 Danych branzowych - z literą B
 2 Pośredniego ustalenia przebiegu aparaturą elektronagnetyczną - z literą A
 3 Bezpośrednich pomiarów powykonawczych - bez litery
 W związku z tym w części 1, 2 nie gwarantujemy się kompletności
 a dokładność położenia uzbrojenia może być niższa od dokładności
 kartometrycznej mapy.

Aktualność mapy do celów projektowych na dzień: 27.07.2012

Reprodukowanie, rozpowszechnianie i rozprawdanie
 niniejszego dokumentu wymaga zezwolenia, o którym mowa
 w art. 18 ustawy z dnia 17 maja 1989 r. - Prawo Geodezyjne
 i Kartograficzne (Dz. U. Nr 30, poz. 163
 z późniejszymi zmianami).

BUDYNEK UZYTECZNOŚCI PUBLICZNEJ
 CENTRUM SPRAW SPOŁECZNYCH
 ROZBUDOWA ISTNIEJĄCEGO BUDYNKU
 MIEJSKIEGO OŚRODKA POMOCY SPOŁECZNEJ
 ul. Okopowa, 78-100 KOŁOBRZEG, dz. nr 93 obr. 12

Tytuł: **PLANSZA SYTUACYJNA
 UZBROJENIE TERENU**

AUTOR:
 BRANZA ELEKTRYCZNA mgr inż. Sylwester Tefera
 [upr. ZAP.0148/POC.0107]
 PODPIS: DATA: 14.02.2013r.
 BRANZA SANITARNA mgr inż. Marek Stachniak
 [upr. UAN.017342/137/04]
 PODPIS: SKALA: 1:500
 INWESTOR: GMINA MIASTO KOŁOBRZEG
 ul. Ratuszowa 13, 78-100 KOŁOBRZEG
 NR RYSUNKU: 1

JEDYNOŚĆ PROJEKTOWA RDZ Architekten ul. Mazowiecka 26B/1 78-100 Kołobrzeg tel. 601 893 203 www.rdz-a.pl e-mail: jacek.sudak@rdz-a.pl		PROJEKTANT mgr inż. arch. JACEK SUDAK upr. nr 912/POIA/2003 specjalność architektoniczna Zachodniopomorska Izba Architektów ZP-0432 ASISTENT PROJEKTANTA mgr inż. arch. MARTA TYŚKIEWICZ	PODPIS
NADZORCA mgr inż. arch. JACEK SUDAK upr. nr 912/POIA/2003 specjalność architektoniczna Zachodniopomorska Izba Architektów ZP-0432		PODPIS	DATA 14.02.2013
ADRES OBIEKTU BUDOWLANEGO ul. Okopowa 78-100 Kołobrzeg działka nr 93 obręb 12		PODPIS	SKALA 1:500
TYTUŁ RYSUNKU PROJEKT ZAGOSPODAROWANIA TERENU - WYMIARY		PODPIS	NUMER RYSUNKU 1