Województwo: zachodniopomorskie
Powiat: kołobrzeski
Jednostka ewidencyjna: kołobrzeg (gm.miejska)
Obręb: 0006

# INWENTARYZACJA POWYKONAWCZA
## SIECI KANALIZACJI DESZCZOWEJ
SKALA1:500
ID. 6640.376.2016

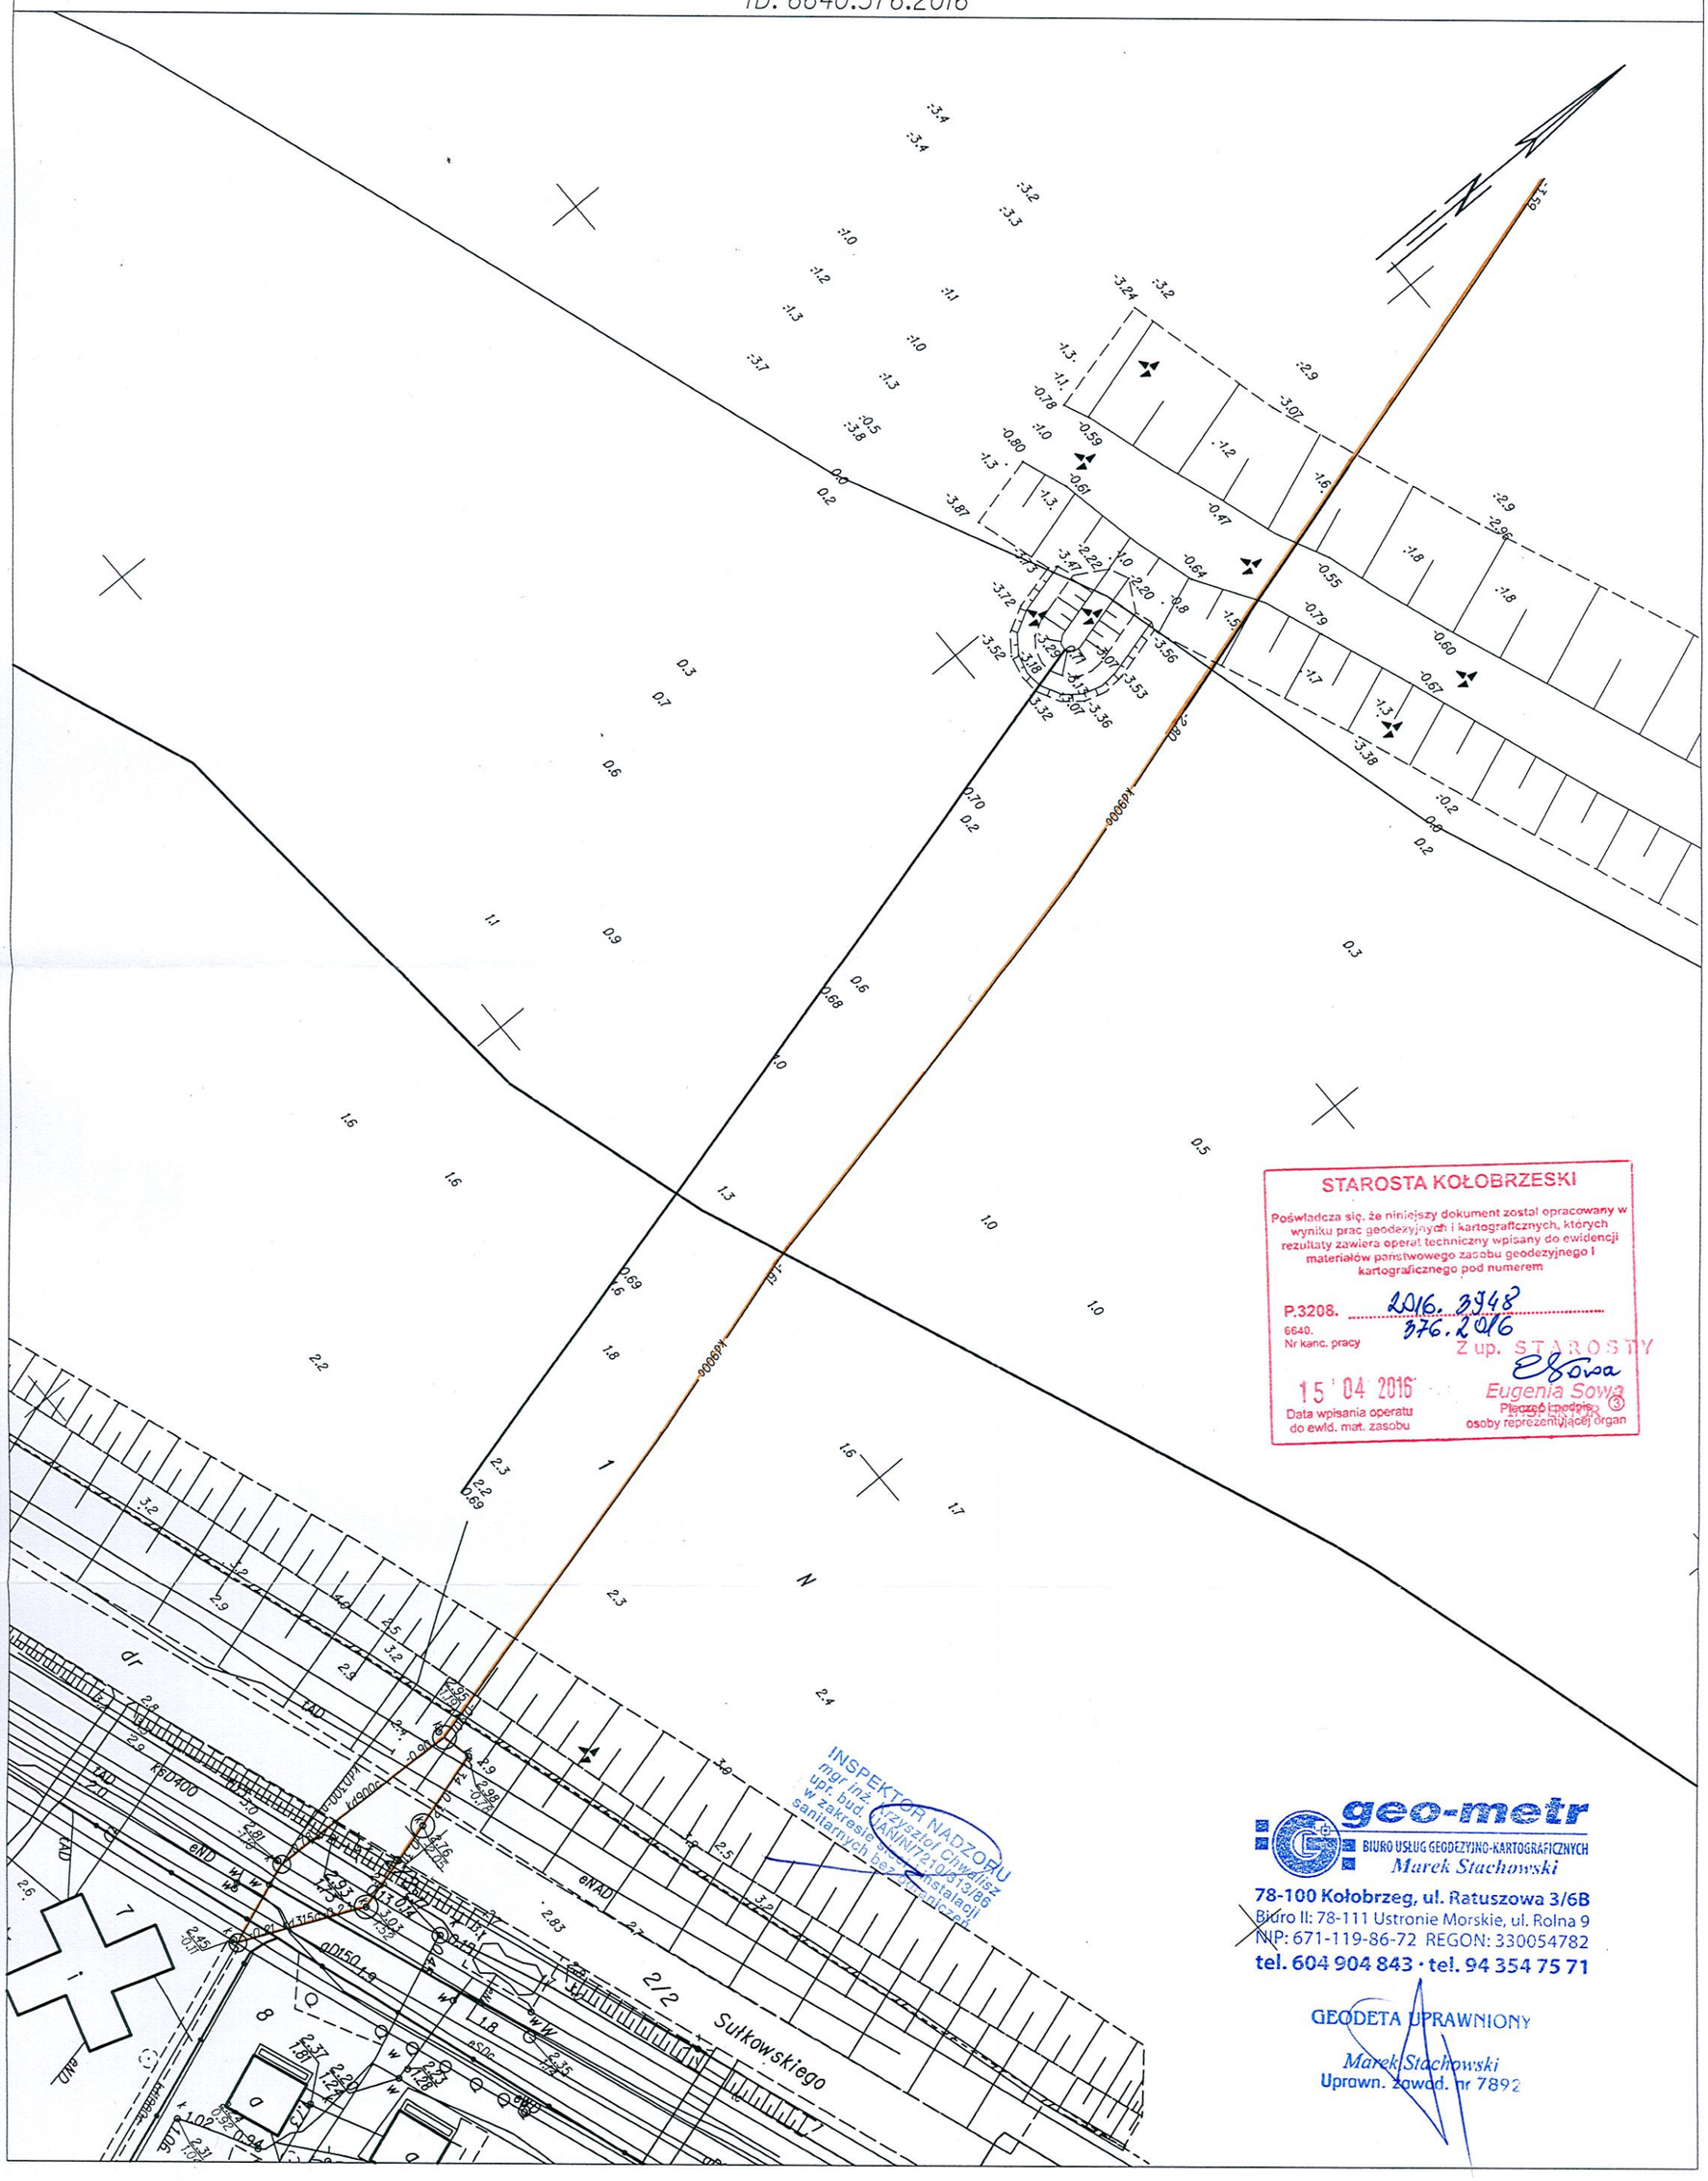


STAROSTA KOŁOBRZESKI

Poświadcza się, że niniejszy dokument został opracowany w wyniku prac geodezyjnych i kartograficznych, których rezultaty zawiera operat techniczny wpisany do ewidencji materiałów państwowego zasobu geodezyjnego i kartograficznego pod numerem

P.3208. 2016. 3748
6640. 376.2016
Nr kanc. pracy

Z up. STAROSTY
Eugenia Sowa
Eugenia Sowa
Data wpisania operatu do ewid. mat. zasobu
osoby reprezentującej organ

INSPEKTOR NADZORU
mgr inż. Krzysztof Chwaliszewski
upr. bud. GAN/IV/7210/313/86
w zakresie sieci i instalacji sanitarnych bez ograniczeń

geo-metr
BIURO USŁUG GEODEZYJNO-KARTOGRAFICZNYCH
Marek Stachowski
78-100 Kołobrzeg, ul. Ratuszowa 3/6B
Biuro II: 78-111 Ustronie Morskie, ul. Rolna 9
NIP: 671-119-86-72 REGON: 330054782
tel. 604 904 843 · tel. 94 354 75 71

GEODETA UPRAWNIONY
Marek Stachowski
Uprawn. zawod. nr 7892